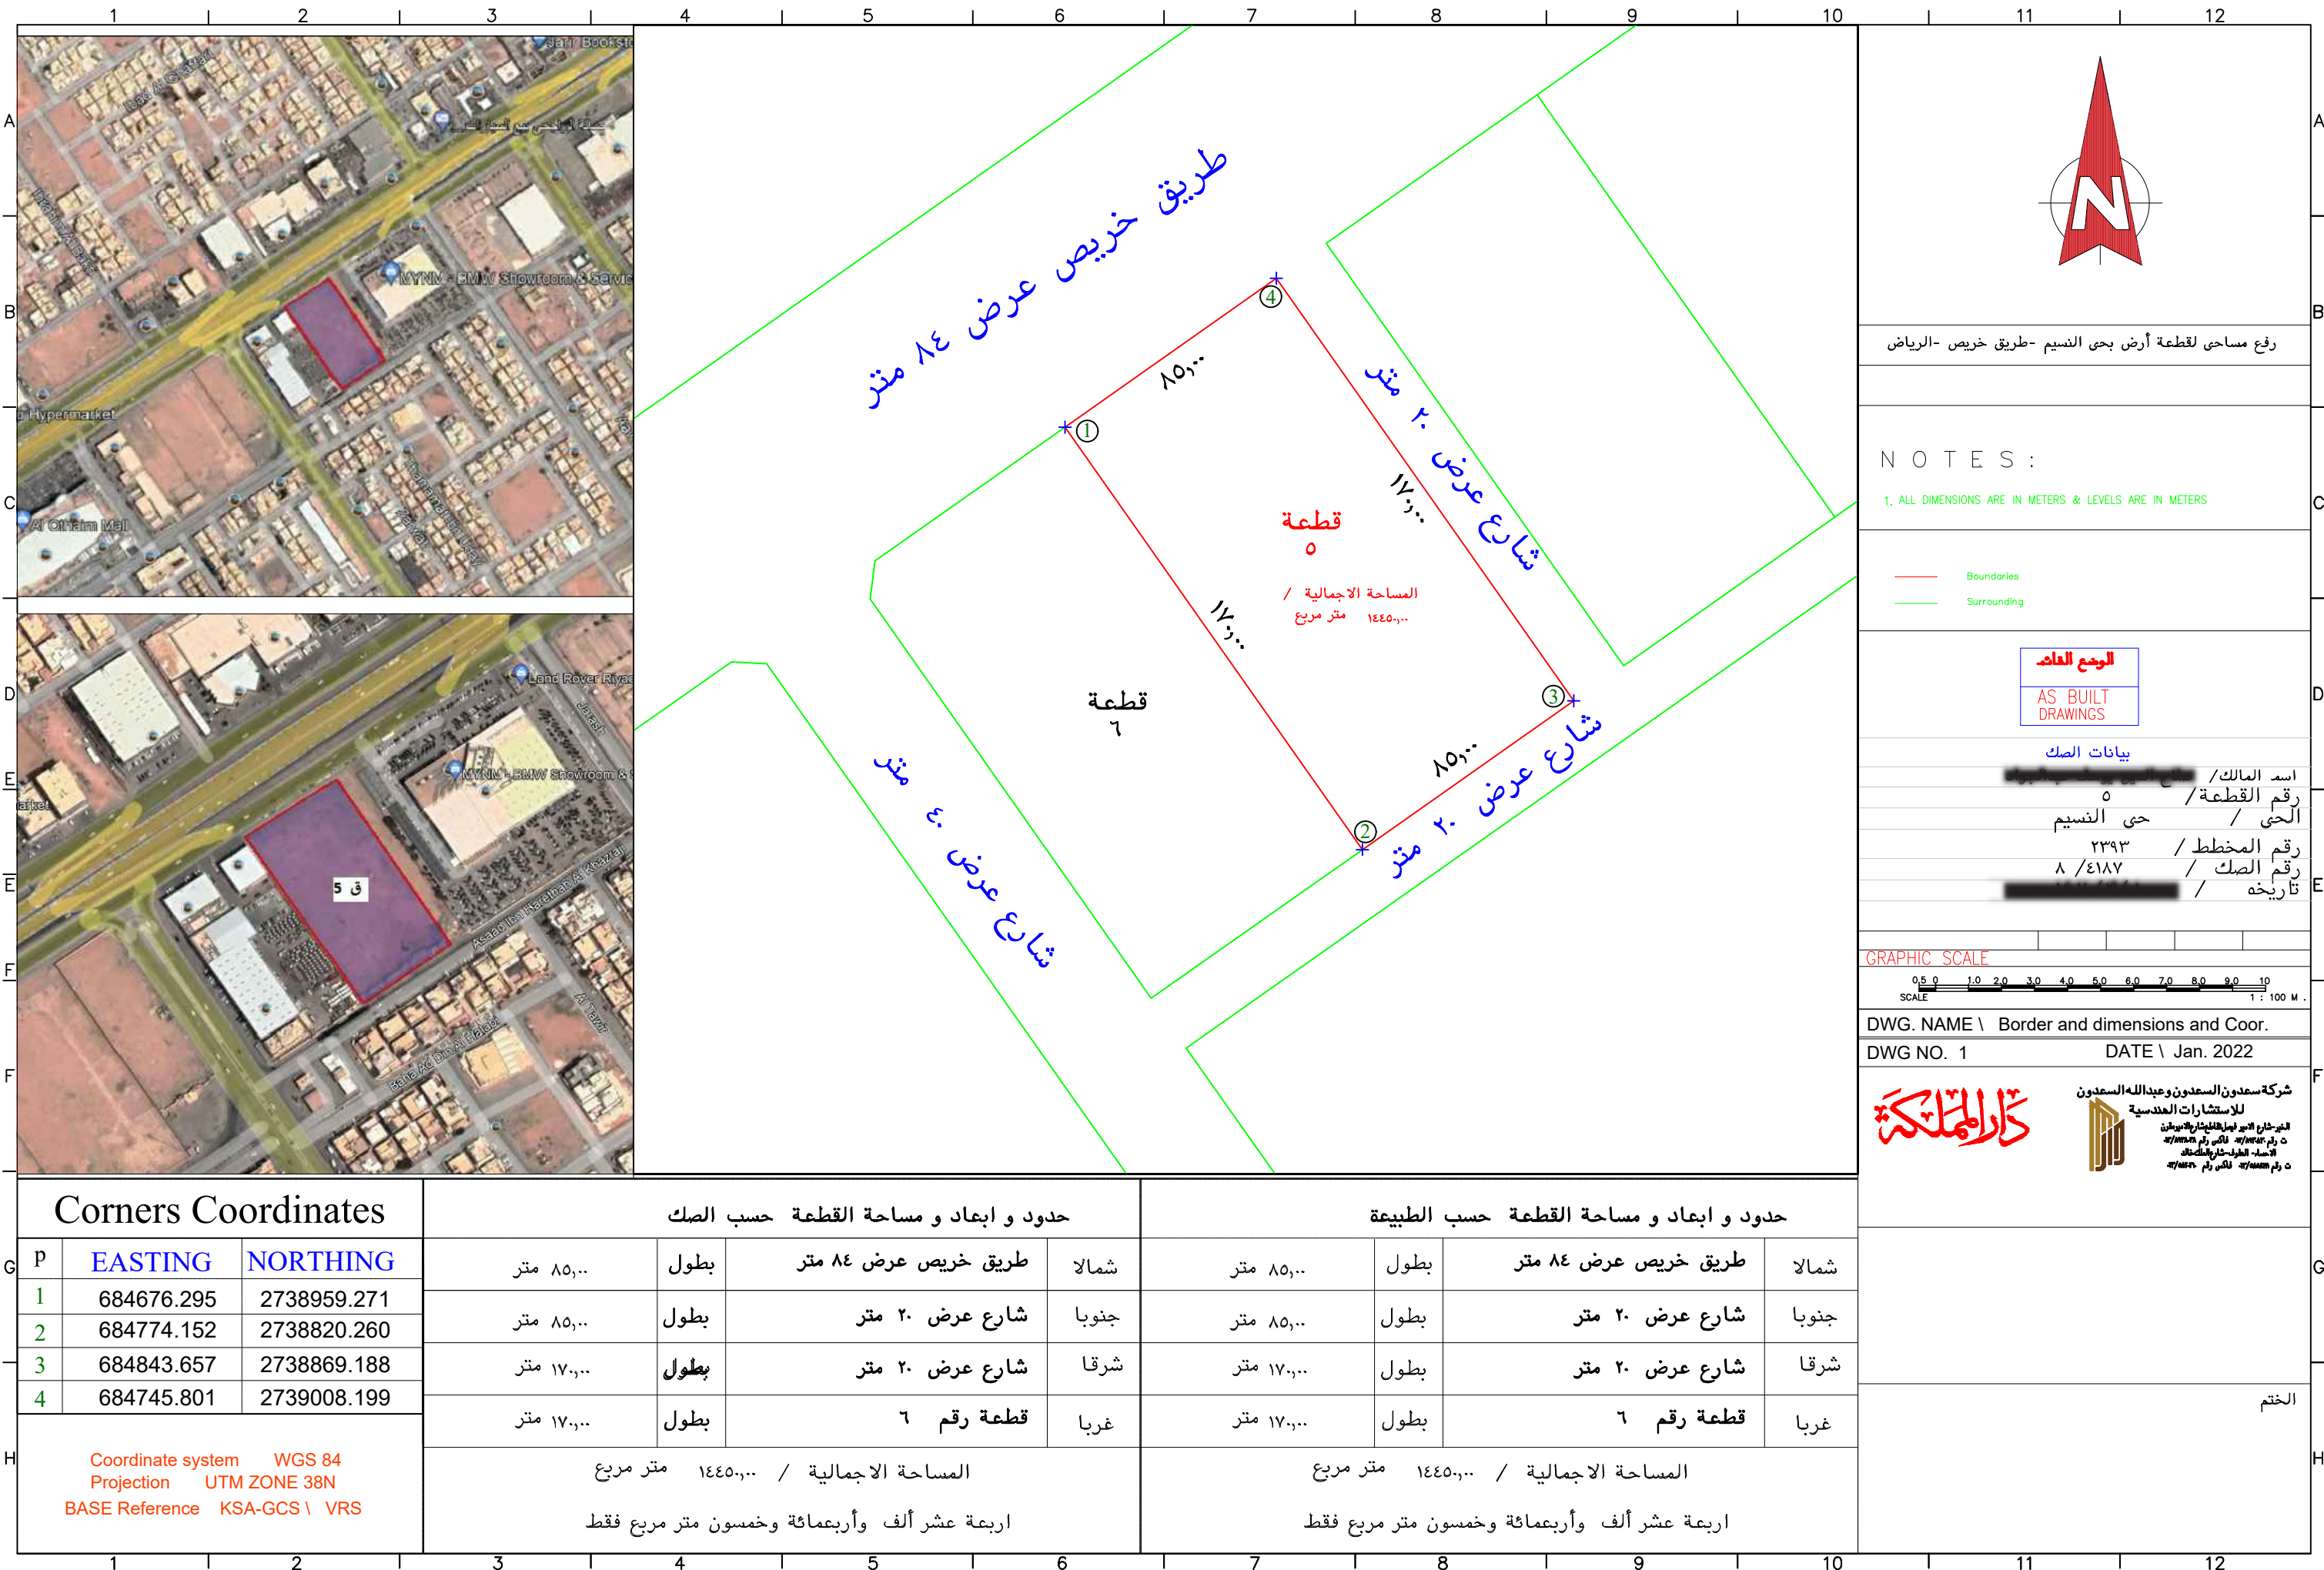


رفع مساحى لقطعة أرض بحى النسيم -طريق خريص -الرياض

### NOTES :

1. ALL DIMENSIONS ARE IN METERS & LEVELS ARE IN METERS

Boundaries  
Surrounding

### الوضع العام

AS BUILT  
DRAWINGS

### بيانات الصك

اسم المالك /  
رقم القطعة /  
الحي /  
رقم المخطط /  
رقم الصك /  
تاريخه /

### GRAPHIC SCALE

0 5 10  
SCALE 1 : 100 M .

DWG. NAME \ Border and dimensions and Coor.

DWG NO. 1 DATE \ Jan. 2022



شركة سعدون السعدون وعبدالله السعدون  
للاستشارات الهندسية  
الخبر شارع الأمير فيصل بن خالد  

### Corners Coordinates

| P | EASTING    | NORTHING    |
|---|------------|-------------|
| 1 | 684676.295 | 2738959.271 |
| 2 | 684774.152 | 2738820.260 |
| 3 | 684843.657 | 2738869.188 |
| 4 | 684745.801 | 2739008.199 |

Coordinate system WGS 84  
Projection UTM ZONE 38N  
BASE Reference KSA-GCS \ VRS

### حدود و ابعاد و مساحة القطعة حسب الصك

|       |                      |      |           |
|-------|----------------------|------|-----------|
| شمالا | طريق خريص عرض ٨٤ متر | بطول | ٨٥,٠٠ متر |
| جنوبا | شارع عرض ٢٠ متر      | بطول | ٨٥,٠٠ متر |

المساحة الاجمالية / ١٤٤٥٠,٠٠ متر مربع

اربعة عشر ألف وأربعمئة وخمسون متر مربع فقط

### حدود و ابعاد و مساحة القطعة حسب الطبيعة

|       |                      |      |           |
|-------|----------------------|------|-----------|
| شمالا | طريق خريص عرض ٨٤ متر | بطول | ٨٥,٠٠ متر |
| جنوبا | شارع عرض ٢٠ متر      | بطول | ٨٥,٠٠ متر |

المساحة الاجمالية / ١٤٤٥٠,٠٠ متر مربع

اربعة عشر ألف وأربعمئة وخمسون متر مربع فقط